


ЛЕГЕНДА:

- S7 — S7 — OS ИЗПЪЛНЕНА КАНАВКА
— S7 — S7 — OS ПРОЕКТНА КАНАВКА
- 9035 НОМЕР ПОДРОБНА ТОЧКА
⊙ ПРОЕКТНА ШАХТА
⊙ ИЗПЪЛНЕНА ШАХТА

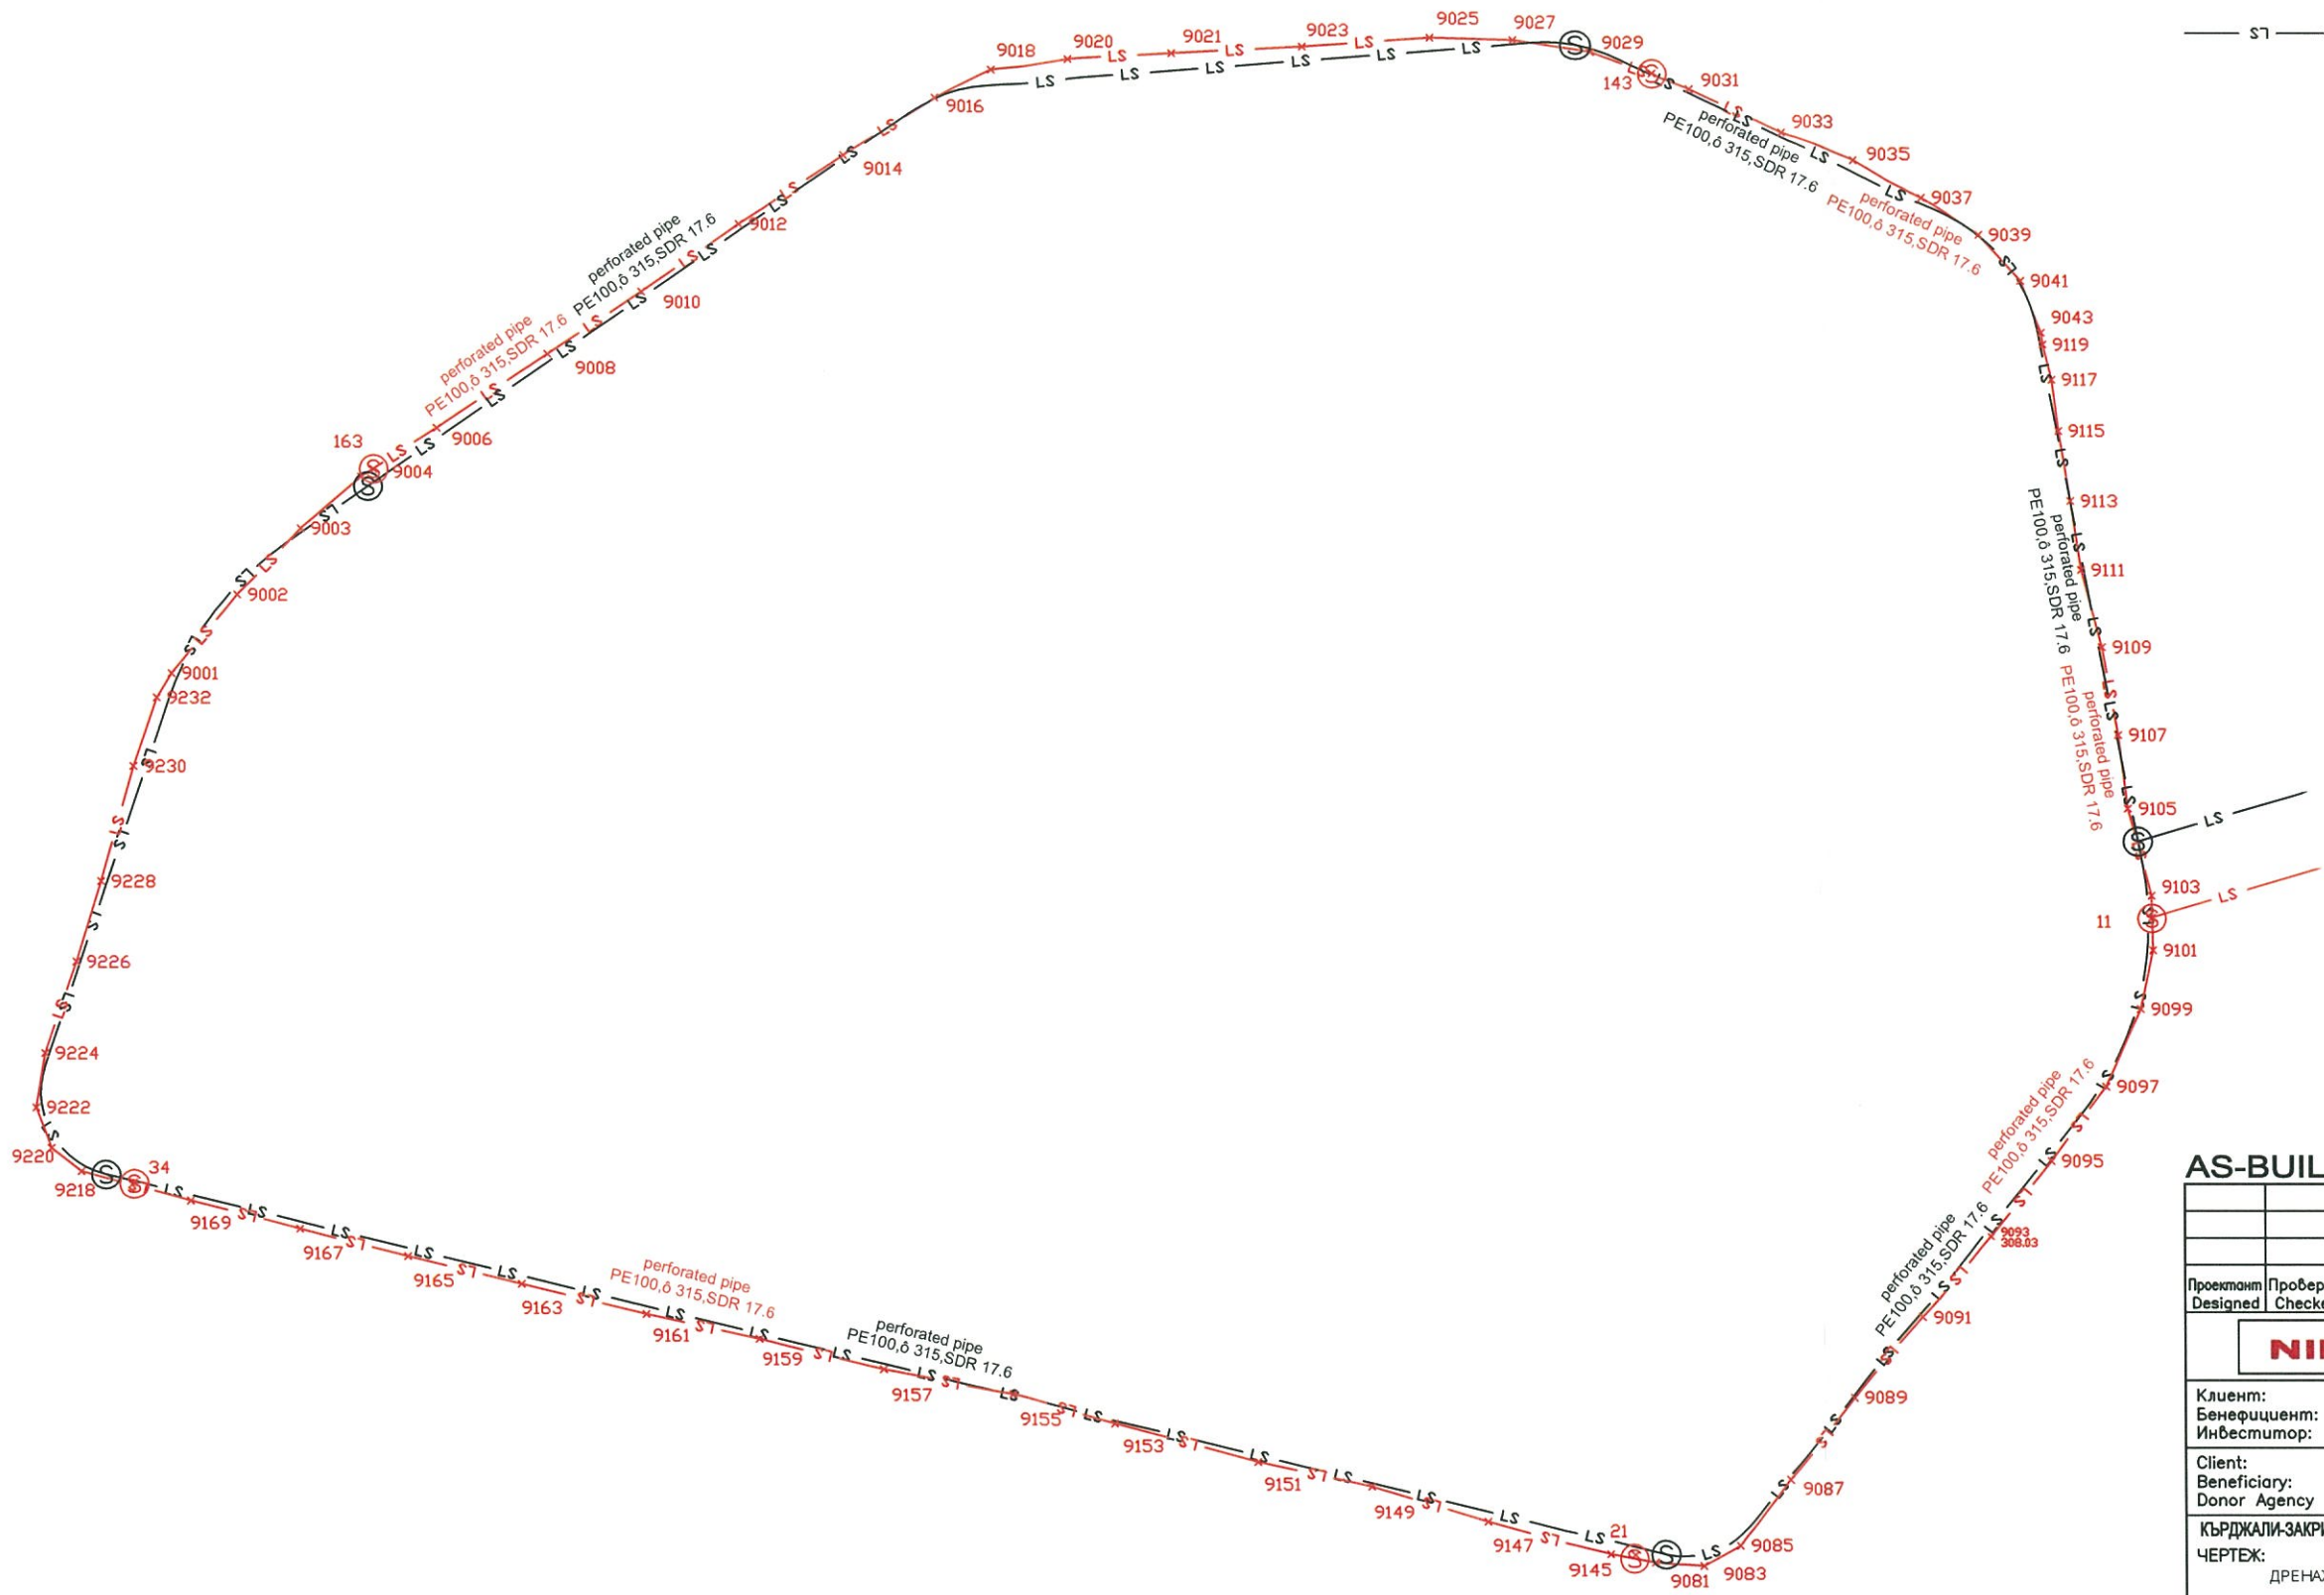

AS-BUILT DRAWING / ЕКЗЕКУТИВЕН ЧЕРТЕЖ

Проектант Designed	Проверил Checked	Одобрил Approved	Дата Date	Описание на ревизията Description of revision	Рев. Rev.
NIRAS idom YUKSEL PROJE					
Клиент: Министерство на околната среда и водите - РЕПУБЛИКА БЪЛГАРИЯ Бенефициент: ОБЩИНА КЪРДЖАЛИ Инвеститор: ИЗПЪЛНИТЕЛНА АГЕНЦИЯ ISPA					
Client: Ministry of Environment and Water - REPUBLIC OF BULGARIA Beneficiary: MUNICIPALITY OF KARDJALI Donor Agency : ISPA IMPLEMENTING AGENCY					
КЪРДЖАЛИ-ЗАКРИВАНЕ НА СТАРО СМЕТИЩЕ ЧЕРТЕЖ: ДРЕНАЖНА СИСТЕМА ЗА ИВ				Обект No: Project No: Работен Проект, Тръжни Документи и Техническа Помощ за Закриване на осем действащи сметища в Област Кърджали, България	
KARDJALI-CLOSURE OF EXISTING LANDFILL DRAWING: Leachate collection system				Detailed Design, Tender Documents and Technical Assistance for Remediation of Eight Old Landfills- Kardjali, Bulgaria	
Проектант Designed	Проверил Checked	Одобрил Approved	Дата Date	Мащаб Scale 1:1000	ЧЕРТЕЖ No. DWG No. 118-202E