



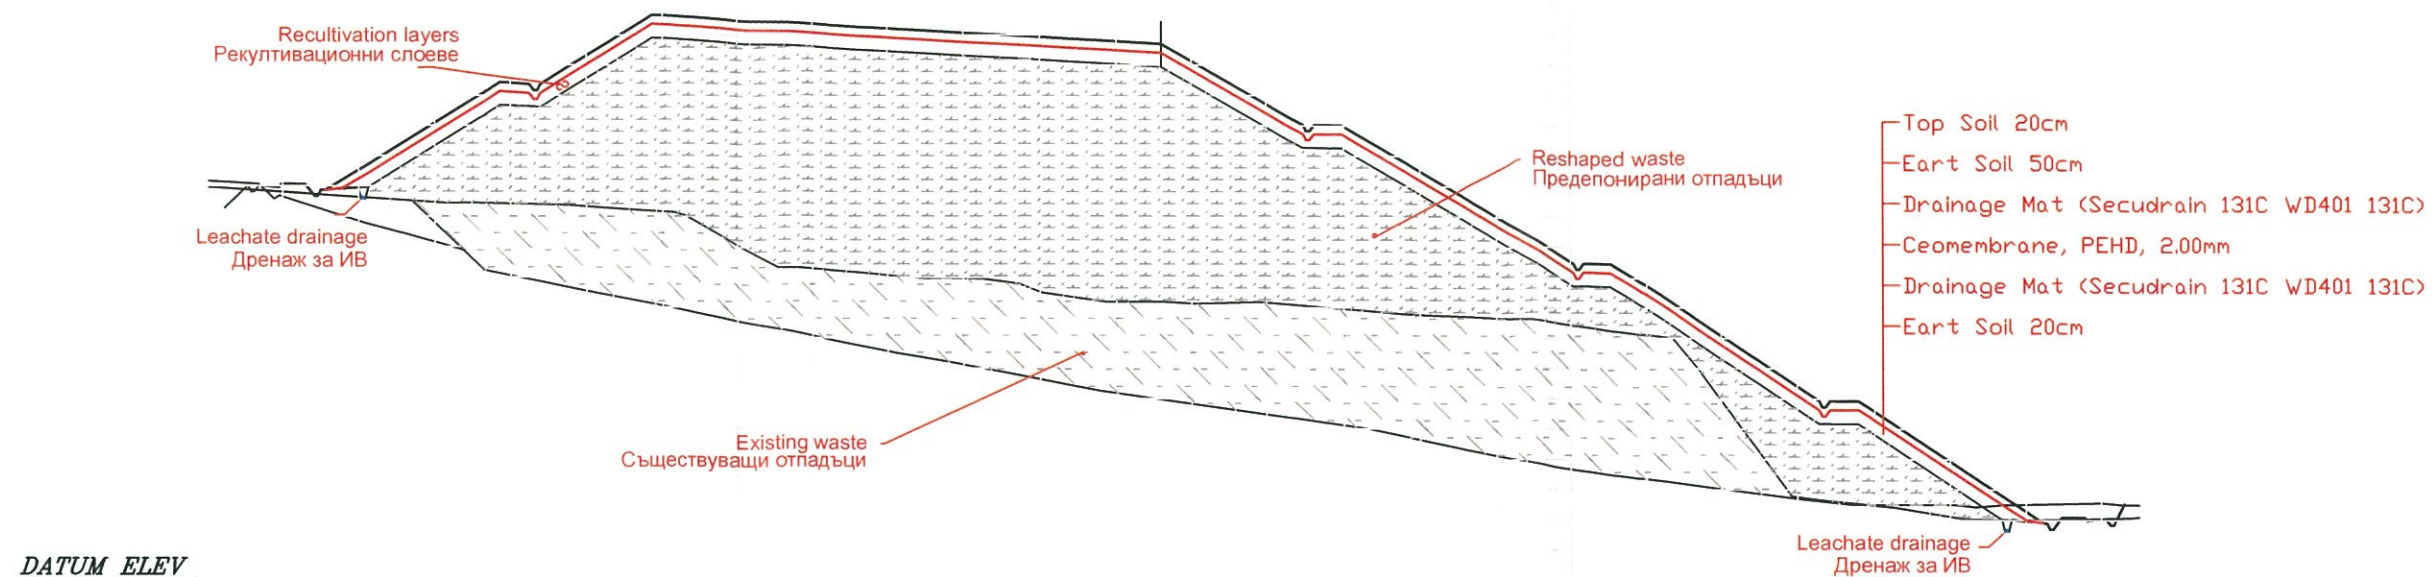


DATUM ELEV
305.00
GROUP Quick Section
SECTION 1-1

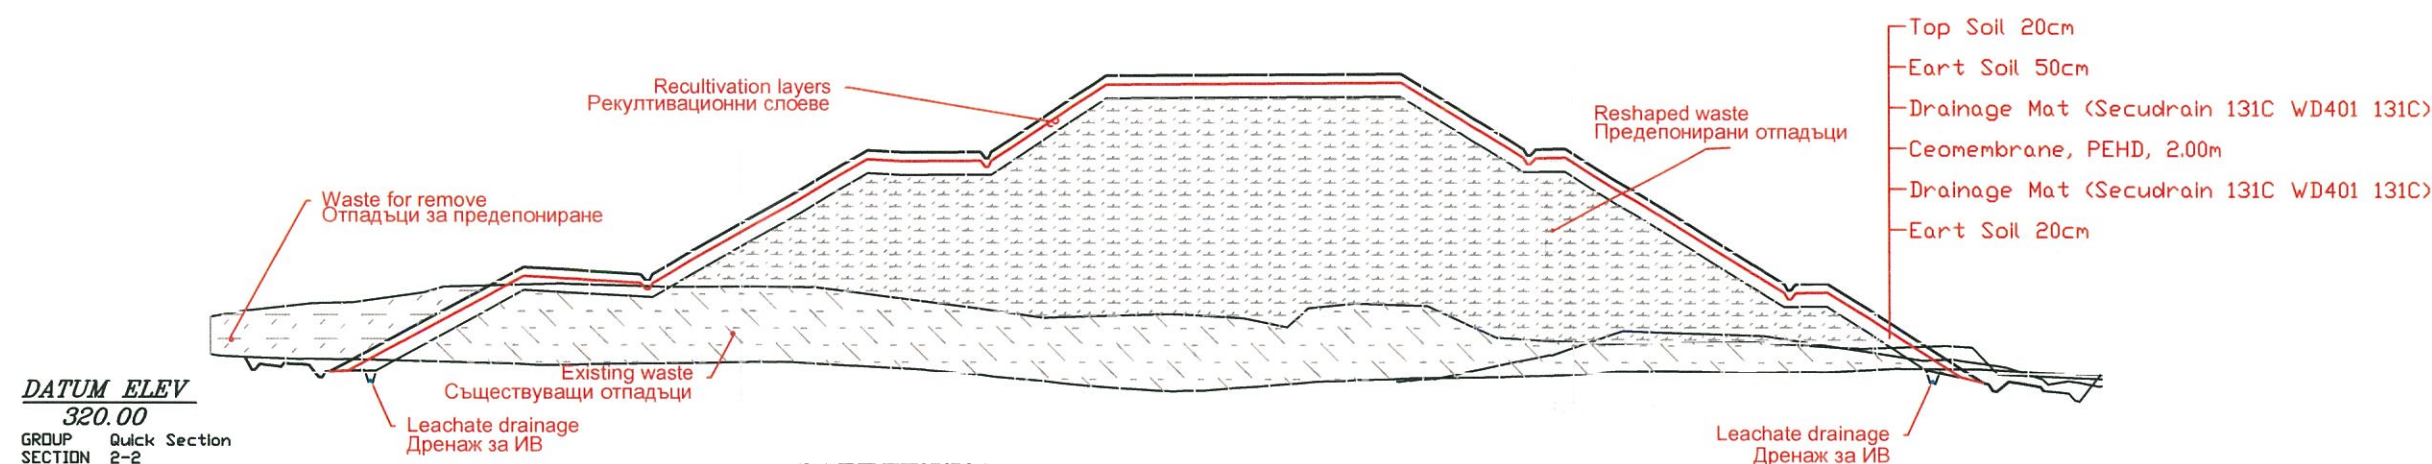

DATUM ELEV
320.00
GROUP Quick Section
SECTION 2-2

ЗАБЕЛЕЖКА:

VARIATION ORDER/ЗАПОВЕД ЗА ИЗМЕНЕНИЕ №4/21.08.2012

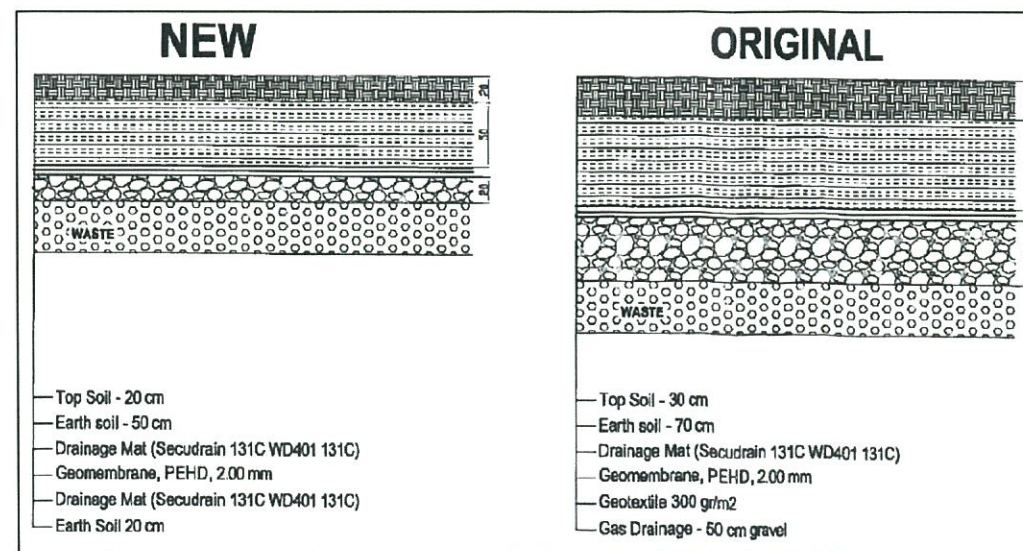

AS-BUILT DRAWING / ЕКЗЕКУТИВЕН ЧЕРТЕЖ

Проектант Designed	Проверил Checked	Одобрил Approved	Дата Date	Описание на ревизията Description of revision	Рев. Rev.
NIRAS			idom		YUKSEL PROJE
Клиент: Бенефициент: Инвеститор:			Министерство на околната среда и водите - РЕПУБЛИКА БЪЛГАРИЯ ОБЩИНА КЪРДЖАЛИ ИЗПЪЛНИТЕЛНА АГЕНЦИЯ ISPA		
Client: Beneficiary: Donor Agency :			Ministry of Environment and Water - REPUBLIC OF BULGARIA MUNICIPALITY OF KARDJALI ISPA IMPLEMENTING AGENCY		
КЪРДЖАЛИ-ЗАКРИВАНЕ НА СТАРО СМЕТИЩЕ ЧЕРТЕЖ: Рекултивация Разрез 1-1 и 2-2			Обект No: Project No: Работен Проект, Тръжни Документи и Техническа Помощ за Закриване на осем действащи сметища в Област Кърджали, България		
KARDJALI-CLOSURE OF EXISTING LANDFILL DRAWING: Recultivation Section 1-1 and 2-2			Detailed Design, Tender Documents and Technical Assistance for Remediation of Eight Old Landfills- Kardjali, Bulgaria		
Проектант Designed	Проверил Checked	Одобрил Approved	Дата Date	Мащаб Scale 1:100	ЧЕРТЕЖ No. DWG No. 118-204 E