


FINAL RECULTIVATION AND SERVICE ROADS, S 1:100
КРАЙНА РЕКУЛТИВАЦИЯ И ЕКСПЛОАТАЦИОННИ ПЪТИЩА М 1:100

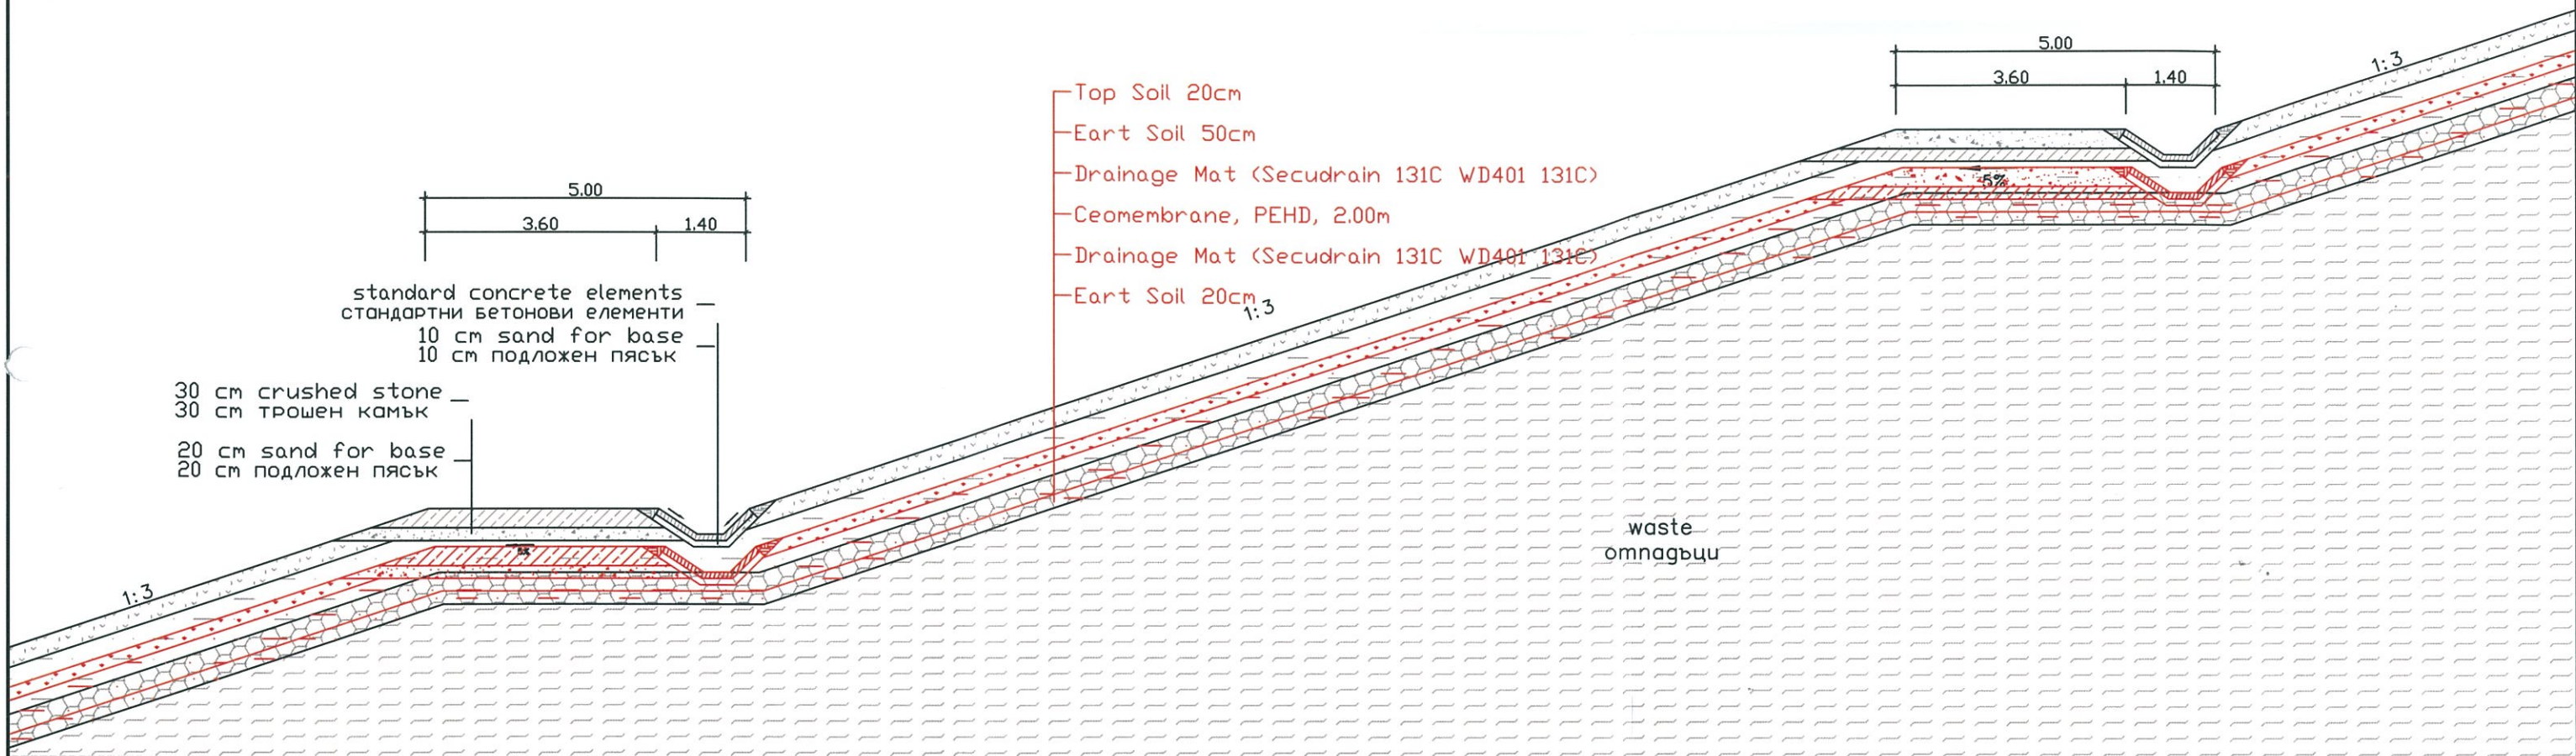

ЗАБЕЛЕЖКА:

VARIATION ORDER/ЗАПОВЕД ЗА ИЗМЕНЕНИЕ №4/21.08.2012

NEW	ORIGINAL
Top Soil - 20 cm Earth soil - 50 cm Drainage Mat (Secudrain 131C WD401 131C) Geomembrane, PEHD, 2.00 mm Drainage Mat (Secudrain 131C WD401 131C) Earth Soil 20 cm	Top Soil - 30 cm Earth soil - 70 cm Drainage Mat (Secudrain 131C WD401 131C) Geomembrane, PEHD, 2.00 mm Geotextile 300 gr/m2 Gas Drainage - 50 cm gravel

AS-BUILT DRAWING / ЕКЗЕКУТИВЕН ЧЕРТЕЖ

Проектант Designed	Проверил Checked	Одобрил Approved	Дата Date	Описание на ревизията Description of revision	Рев. Rev.
NIRAS			idom		
YUKSEL PROJE					
Клиент: Beneficiary: Инвеститор:		Министерство на околната среда и водите - РЕПУБЛИКА БЪЛГАРИЯ ОБЩИНА КЪРДЖАЛИ ИЗПЪЛНИТЕЛНА АГЕНЦИЯ ISPA			
Client: Beneficiary: Donor Agency :		Ministry of Environment and Water - REPUBLIC OF BULGARIA MUNICIPALITY OF KARDJALI ISPA IMPLEMENTING AGENCY			
КЪРДЖАЛИ-ЗАКРИВАНЕ НА СТАРО СМЕТИЩЕ ЧЕРТЕЖ: ДЕТАЙЛИ		Обект No: Project No: Работен Проект, Тръжни Документи и Техническа Помощ за Закриване на осем действащи сметища в Област Кърджали, България Detailed Design, Tender Documents and Technical Assistance for Remediation of Eight Old Landfills- Kardjali, Bulgaria			
KARDJALI-CLOSURE OF EXISTING LANDFILL DRAWING: DETAILS					
Проектант Designed	Проверил Checked	Одобрил Approved	Дата Date	Масщаб Scale 1:100	ЧЕРТЕЖ No. DWG No. 118-301 E