


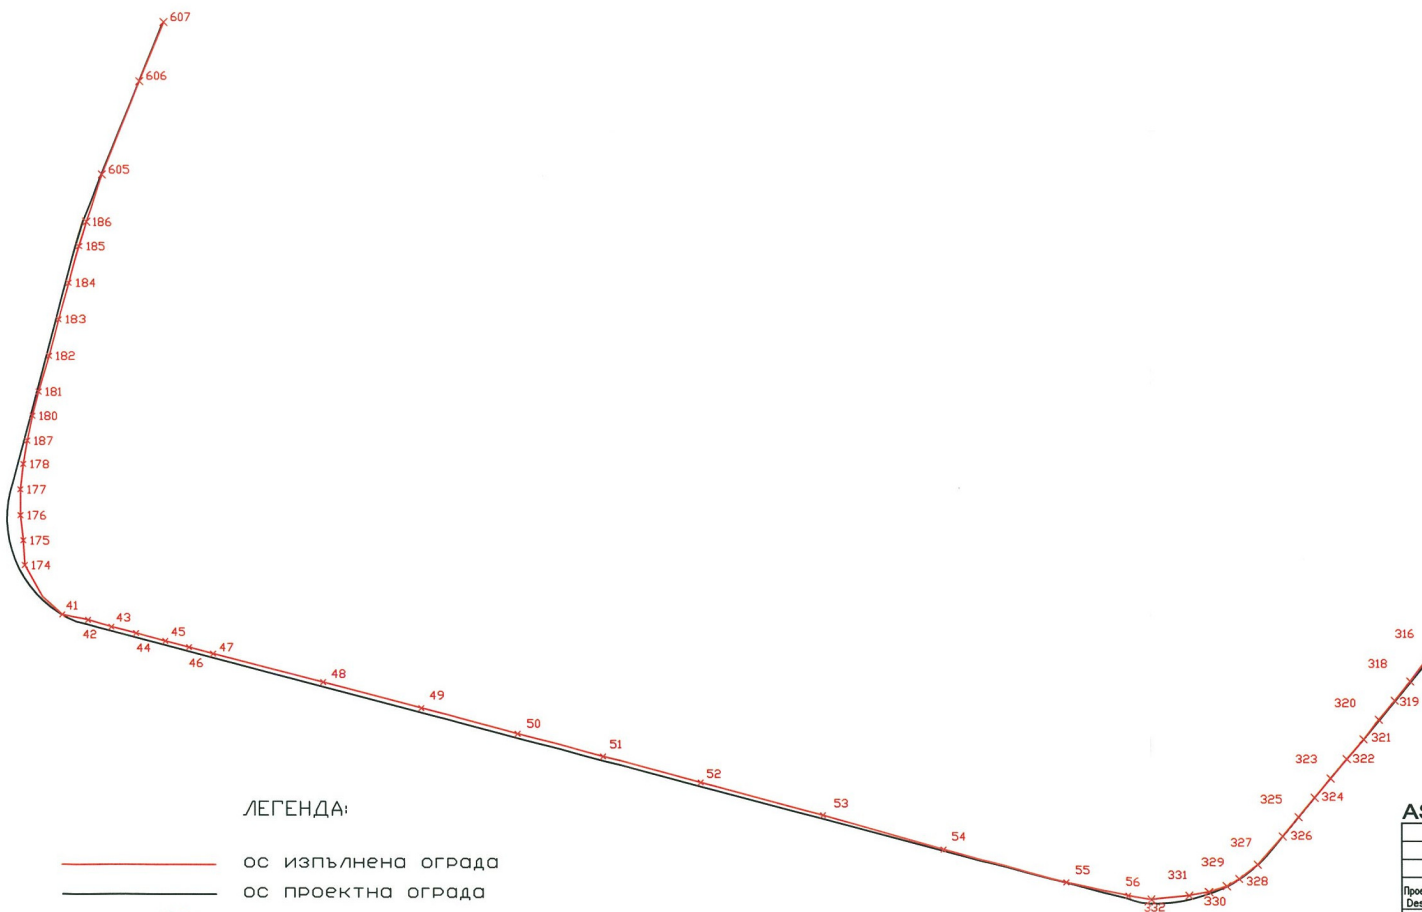

ЛЕГЕНДА:

- ОС ИЗПЪЛНЕНА ОГРАДА
- ОС ПРОЕКТНА ОГРАДА

AS-BUILT DRAWING / ЕКЗЕКУТИВЕН ЧЕРТЕЖ

Проектант Designed	Проверен Checked	Одобрен Approved	Дата Date	Описание на ревизията Description of revision	Рев. Rev.
NIRAS idom YUKSEL PROJE					
Клиент: Министерство на околната среда и водите - РЕПУБЛИКА БЪЛГАРИЯ Бенефициент: ОБЩИНА КЪРДЖАЛИ Инвеститор: ИЗПЪЛНИТЕЛНА АГЕНЦИЯ ISPA					
Client: Ministry of Environment and Water - REPUBLIC OF BULGARIA Beneficiary: MUNICIPALITY OF KARDJALI Donor Agency : ISPA IMPLEMENTING AGENCY					
КЪРДЖАЛИ-ЗАКРИВАНЕ НА СТАРО СМЕТИЩЕ ЧЕРТЕЖ: РЕКУЛТИВАЦИЯ КРАЕН ЕТАП (ОГРАДА)				Обект No: Project No:	
KARDJALI-CLOSURE OF EXISTING LANDFILL DRAWING: Recultivation Final stage (FENCE)				Работен Проект, Тръжни Документи и Техническа Помощ за Закриване на осем действащи сметища в Област Кърджали, България. Detailed Design, Tender Documents and Technical Assistance for Remediation of Eight Old Landfills- Kardjall, Bulgaria	
Проектант Designed	Проверен Checked	Одобрен Approved	Дата Date	Мащаб Scale 1:1000	ЧЕРТЕЖ No. DWG No. 118-201 E-1