


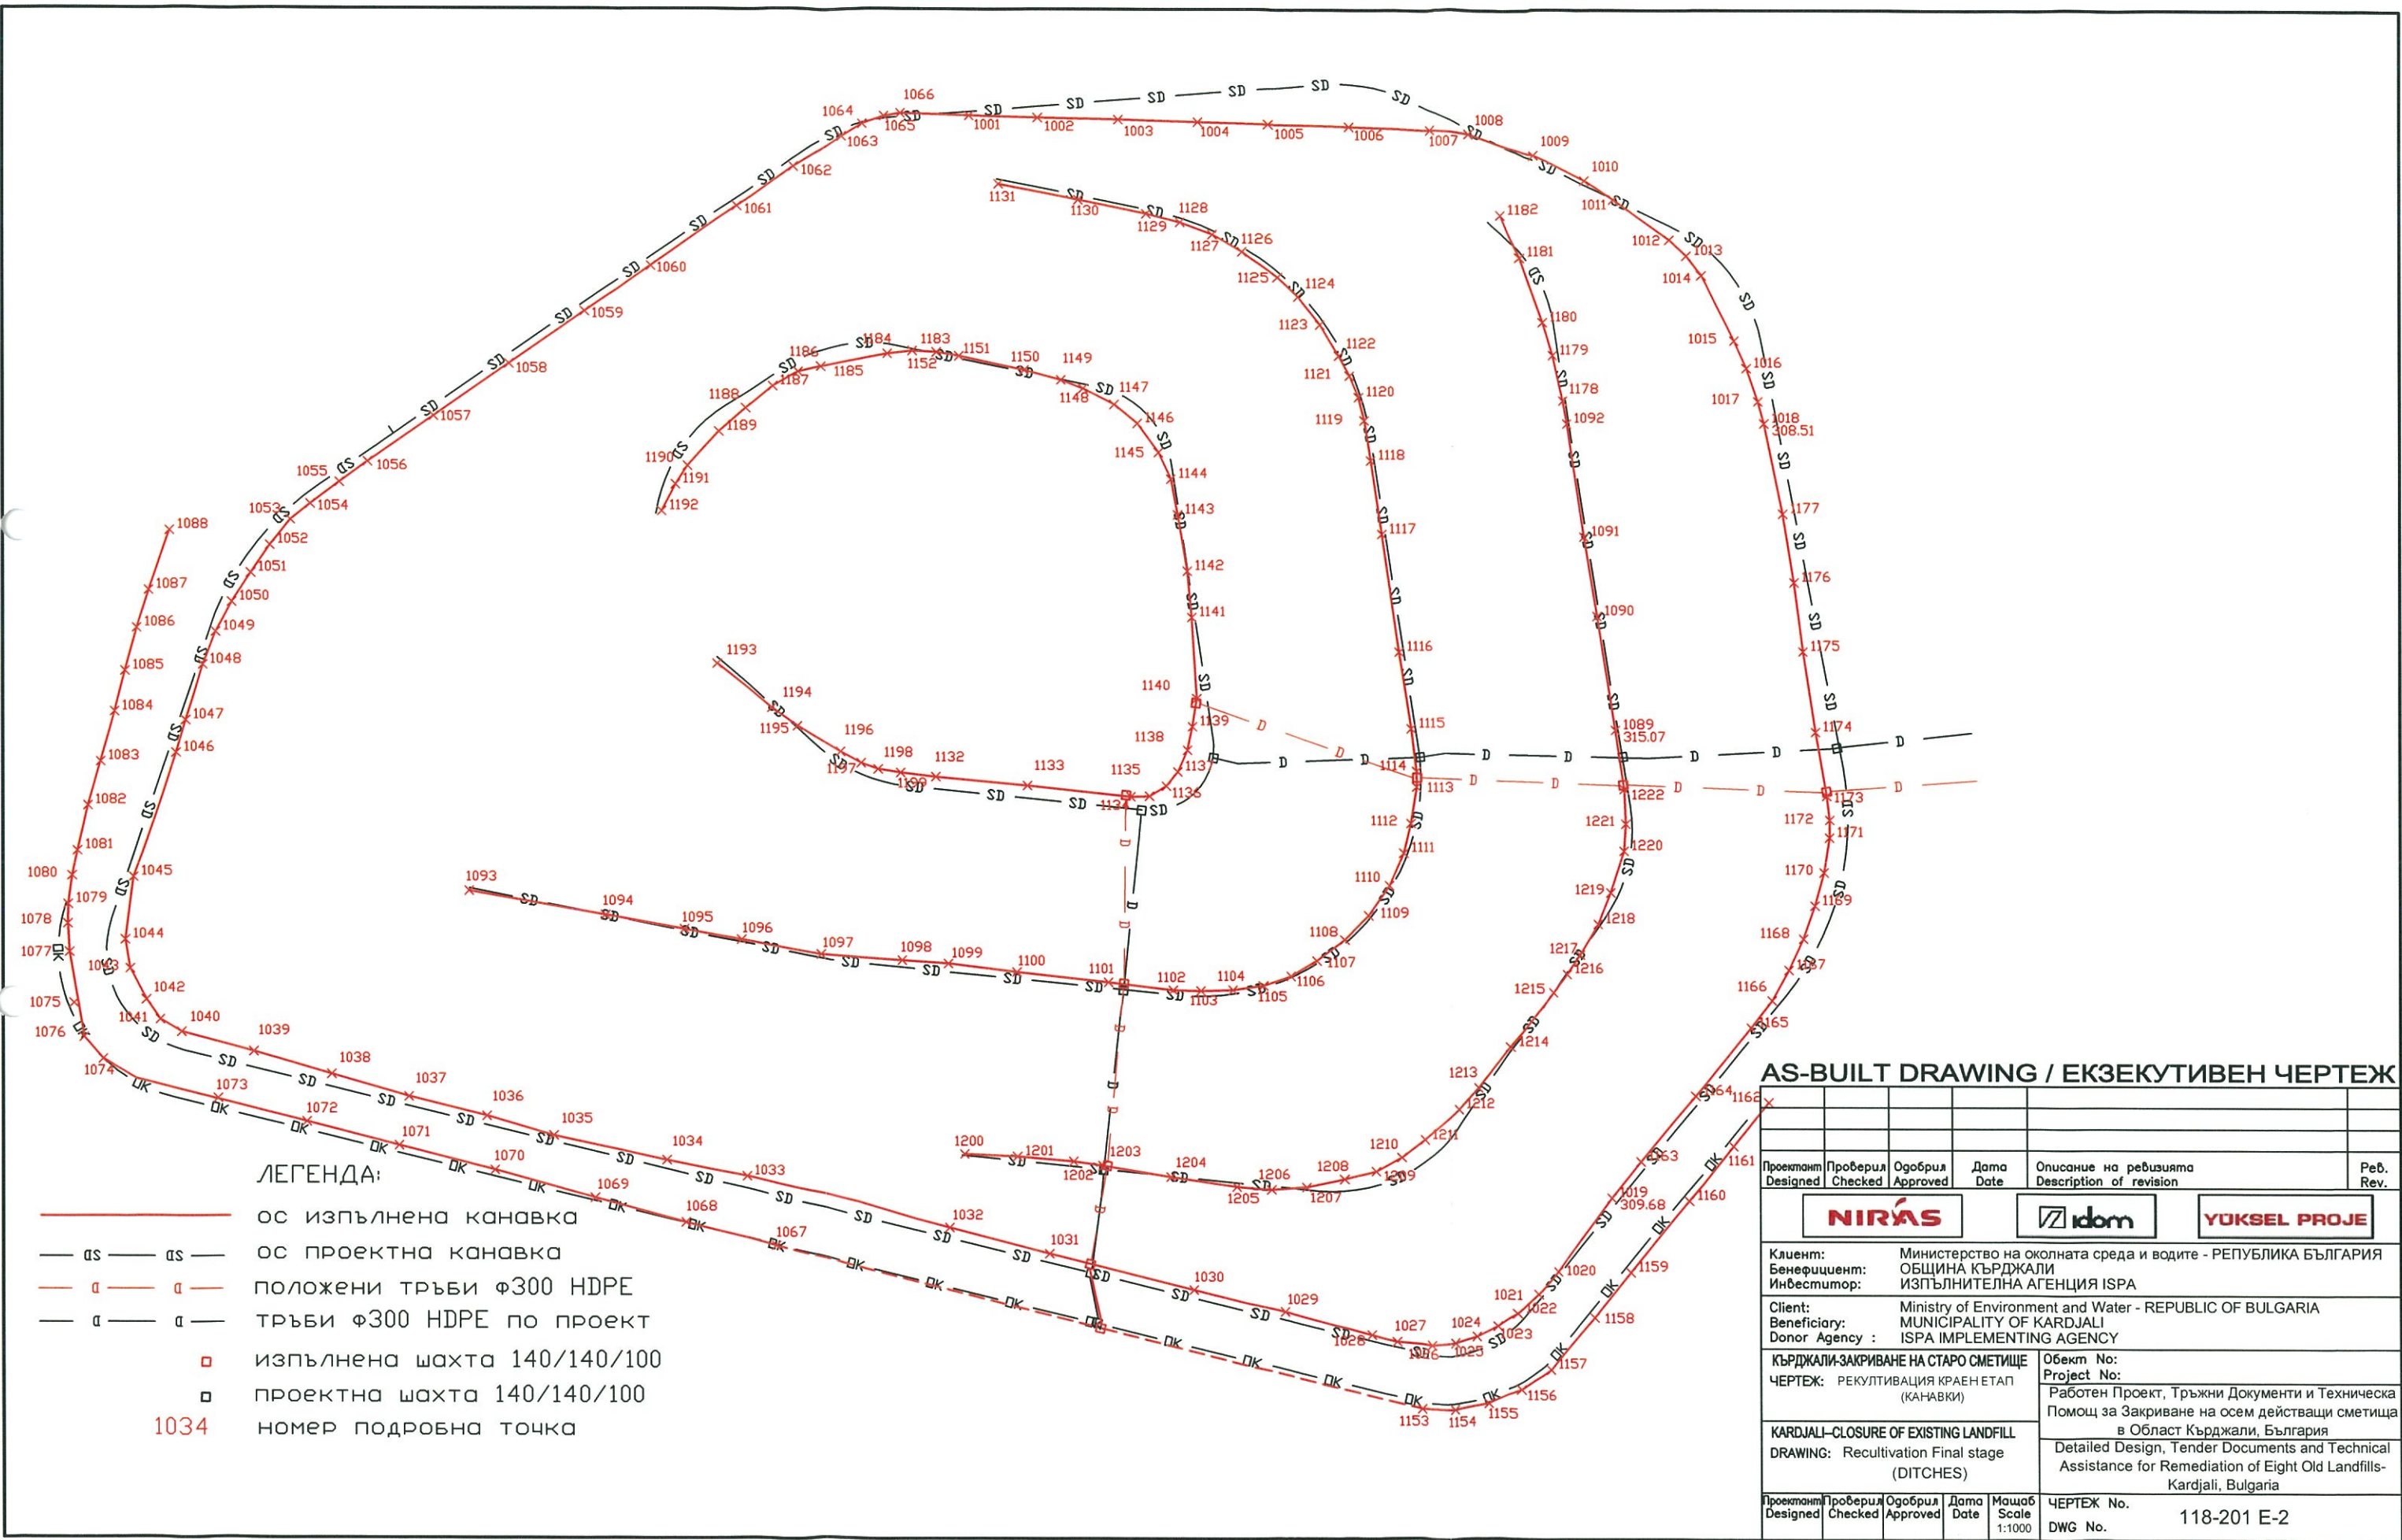

ЛЕГЕНДА:

- ос изпълнена канавка
- ас — ас — ос проектна канавка
- а — а — положени тръби ф300 HDPE
- а — а — тръби ф300 HDPE по проект
- изпълнена шахта 140/140/100
- проектна шахта 140/140/100
- 1034 номер подробна точка

AS-BUILT DRAWING / ЕКЗЕКУТИВЕН ЧЕРТЕЖ

Проектант Designed	Проверил Checked	Одобрил Approved	Дата Date	Описание на ревизията Description of revision	Ред. Rev.
NIRAS idom YUKSEL PROJE					
Клиент: Министерство на околната среда и водите - РЕПУБЛИКА БЪЛГАРИЯ					
Бенефициент: ОБЩИНА КЪРДЖАЛИ					
Инвеститор: ИЗПЪЛНИТЕЛНА АГЕНЦИЯ ISPA					
Client: Ministry of Environment and Water - REPUBLIC OF BULGARIA					
Beneficiary: MUNICIPALITY OF KARDJALI					
Donor Agency : ISPA IMPLEMENTING AGENCY					
КЪРДЖАЛИ-ЗАКРИВАНЕ НА СТАРО СМЕТИЩЕ					
ЧЕРТЕЖ: РЕКУЛТИВАЦИЯ КРАЕН ЕТАП (КАНАВКИ)					
KARDJALI-CLOSURE OF EXISTING LANDFILL					
DRAWING: Recultivation Final stage (DITCHES)					
Проектант Designed	Проверил Checked	Одобрил Approved	Дата Date	Масштаб Scale 1:1000	ЧЕРТЕЖ No. DWG No. 118-201 E-2