


ЛЕГЕНДА:

изпълнени пътища

ПРОЕКТИ ПЪТИЩА

1034 номер подробна точка

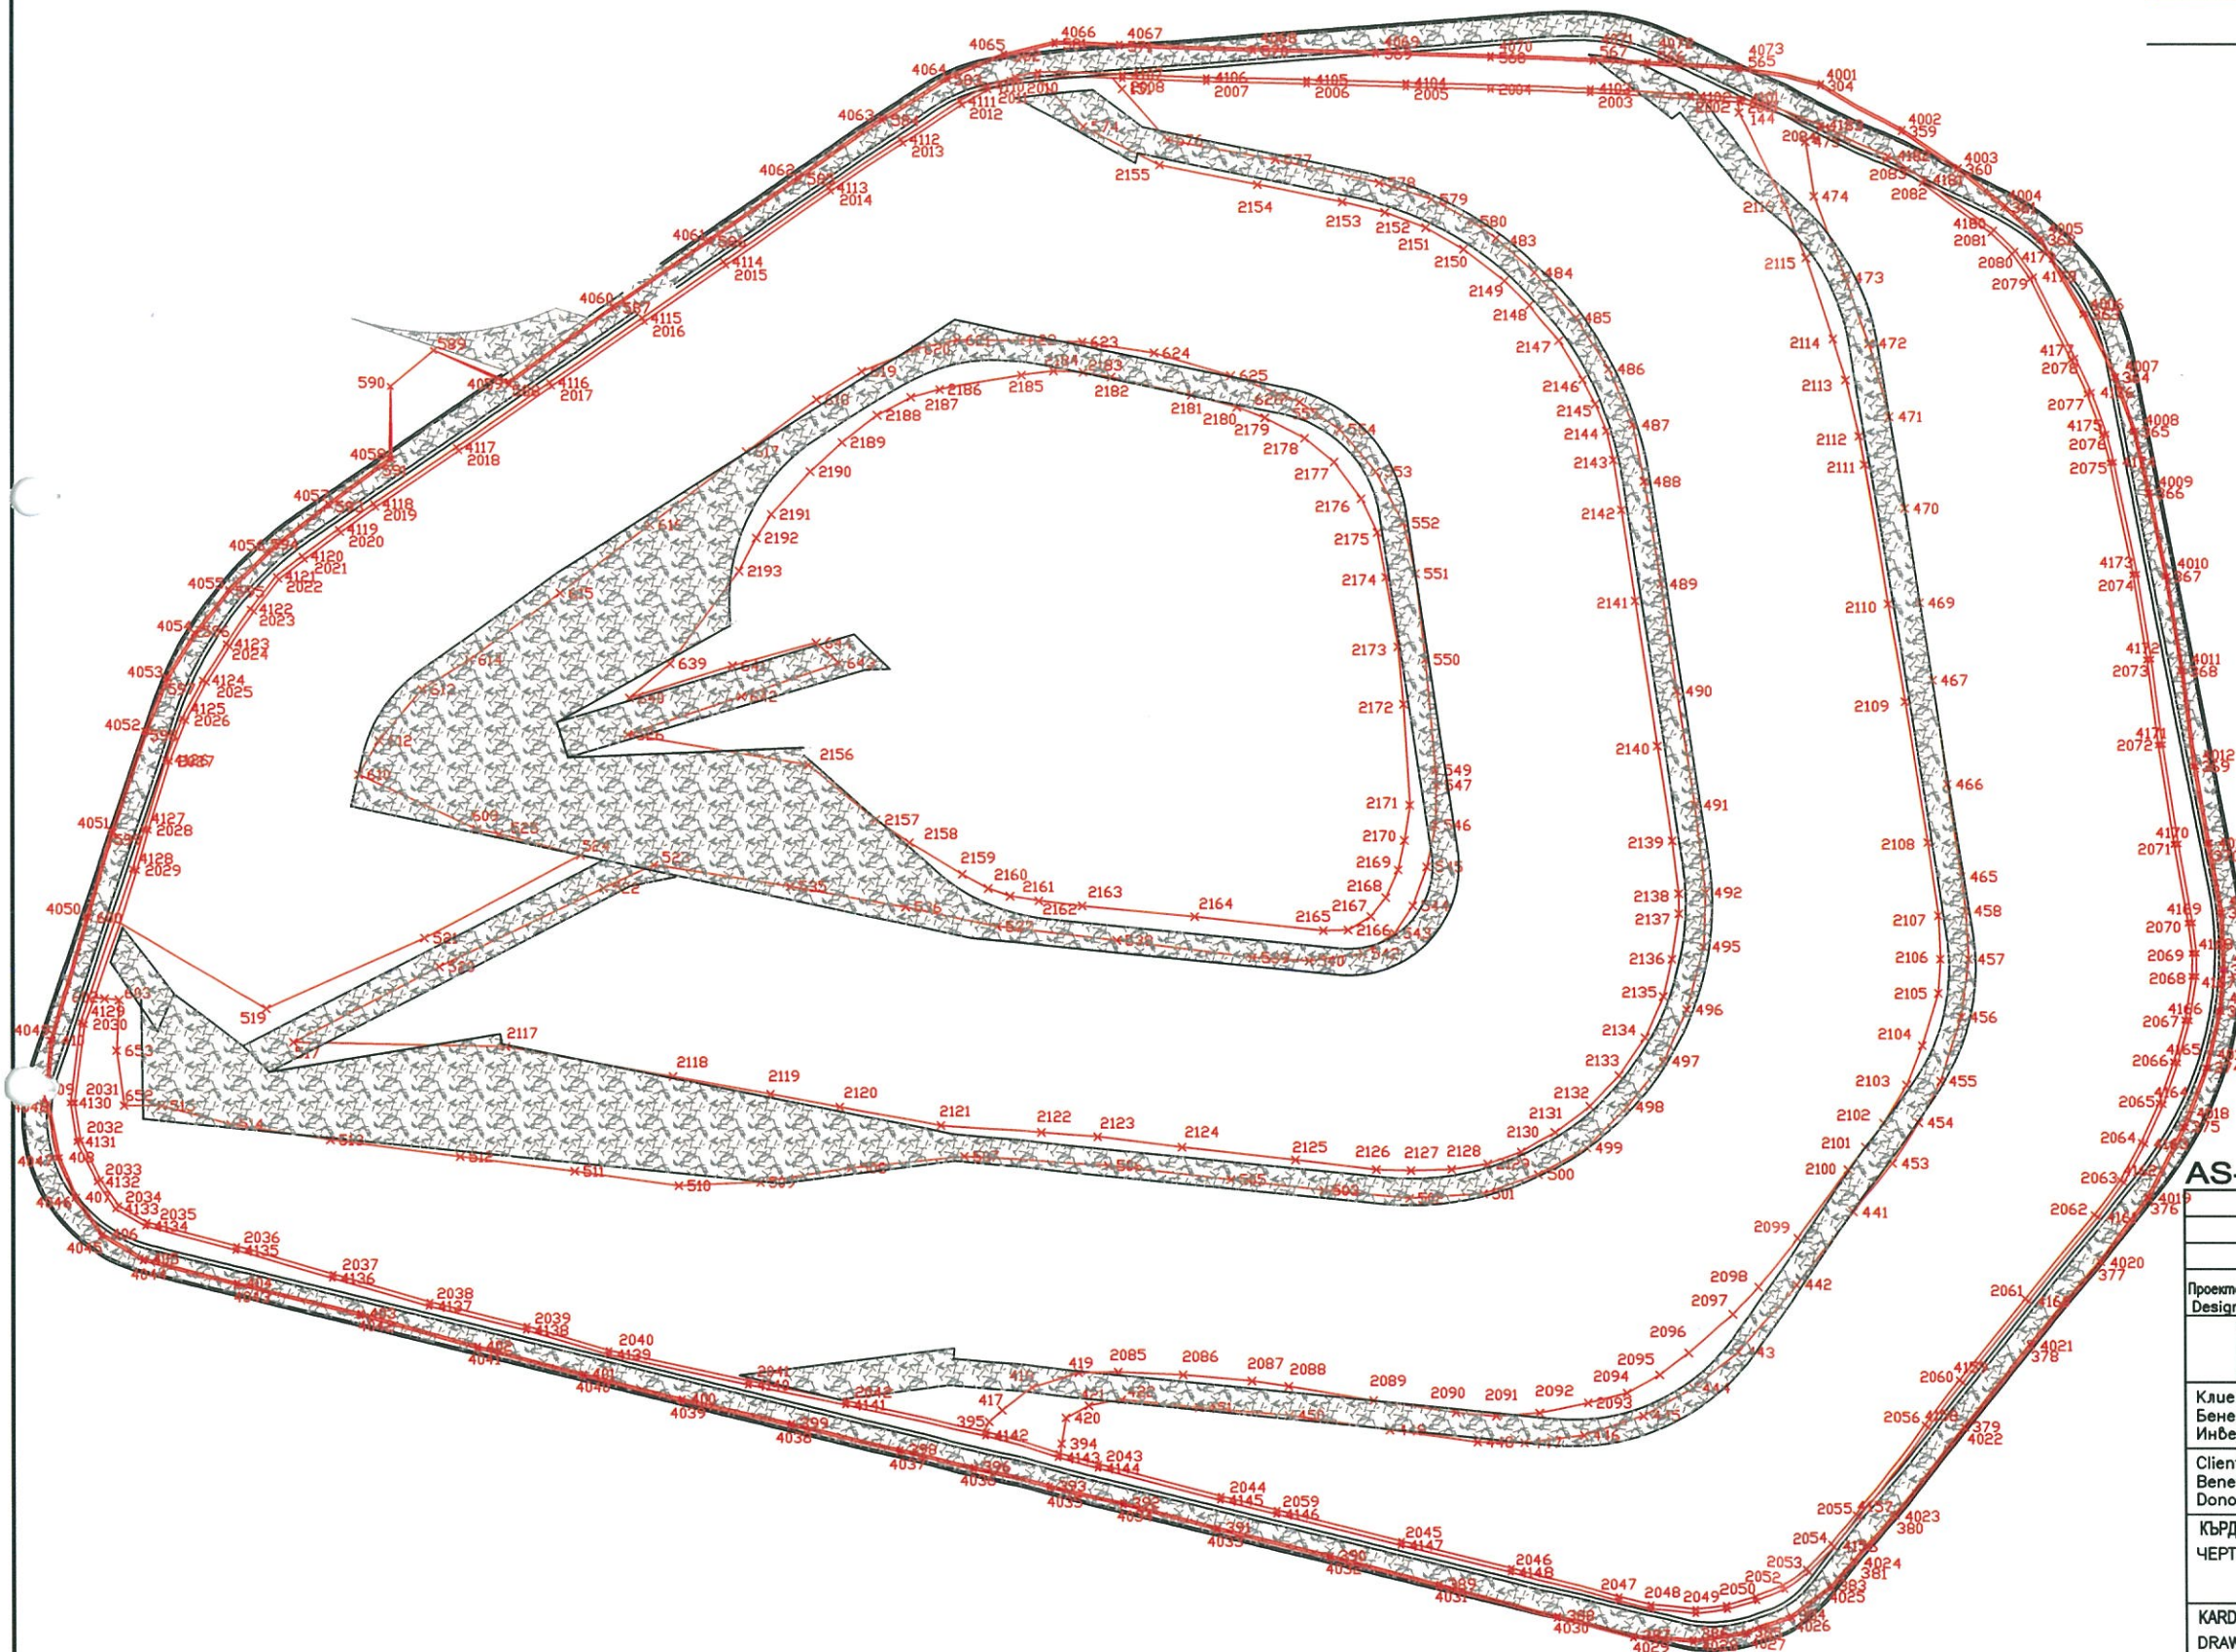

AS-BUILT DRAWING / ЕКЗЕКУТИВЕН ЧЕРТЕЖ

7%						
Проектант Designed	Проверил Checked	Одобрил Approved	Дата Date	Описание на ревизията Description of revision	Рев. Rev.	
						
Клиент: Бенефициент: Инвеститор:		Министерство на околната среда и водите - РЕПУБЛИКА БЪЛГАРИЯ ОБЩИНА КЪРДЖАЛИ ИЗПЪЛНИТЕЛНА АГЕНЦИЯ ISPA				
Client: Beneficiary: Donor Agency :		Ministry of Environment and Water - REPUBLIC OF BULGARIA MUNICIPALITY OF KARDJALI ISPA IMPLEMENTING AGENCY				
КЪРДЖАЛИ-ЗАКРИВАНЕ НА СТАРО СМЕТИЩЕ ЧЕРТЕЖ: РЕКУЛТИВАЦИЯ КРАЕН ЕТАП (ПЪТИЩА)				Обект No: Project No: Работен Проект, Тръжни Документи и Техническа Помощ за Закриване на осем действащи сметища в Област Кърджали, България		
KARDJALI-CLOSURE OF EXISTING LANDFILL DRAWING: Recultivation Final stage (ROAD)				Detailed Design, Tender Documents and Technical Assistance for Remediation of Eight Old Landfills- Kardjali, Bulgaria		
Проектант Designed	Проверил Checked	Одобрил Approved	Дата Date	Масшб Scale 1:1000	ЧЕРТЕЖ No. DWG No.	
					118-201 E-3	