


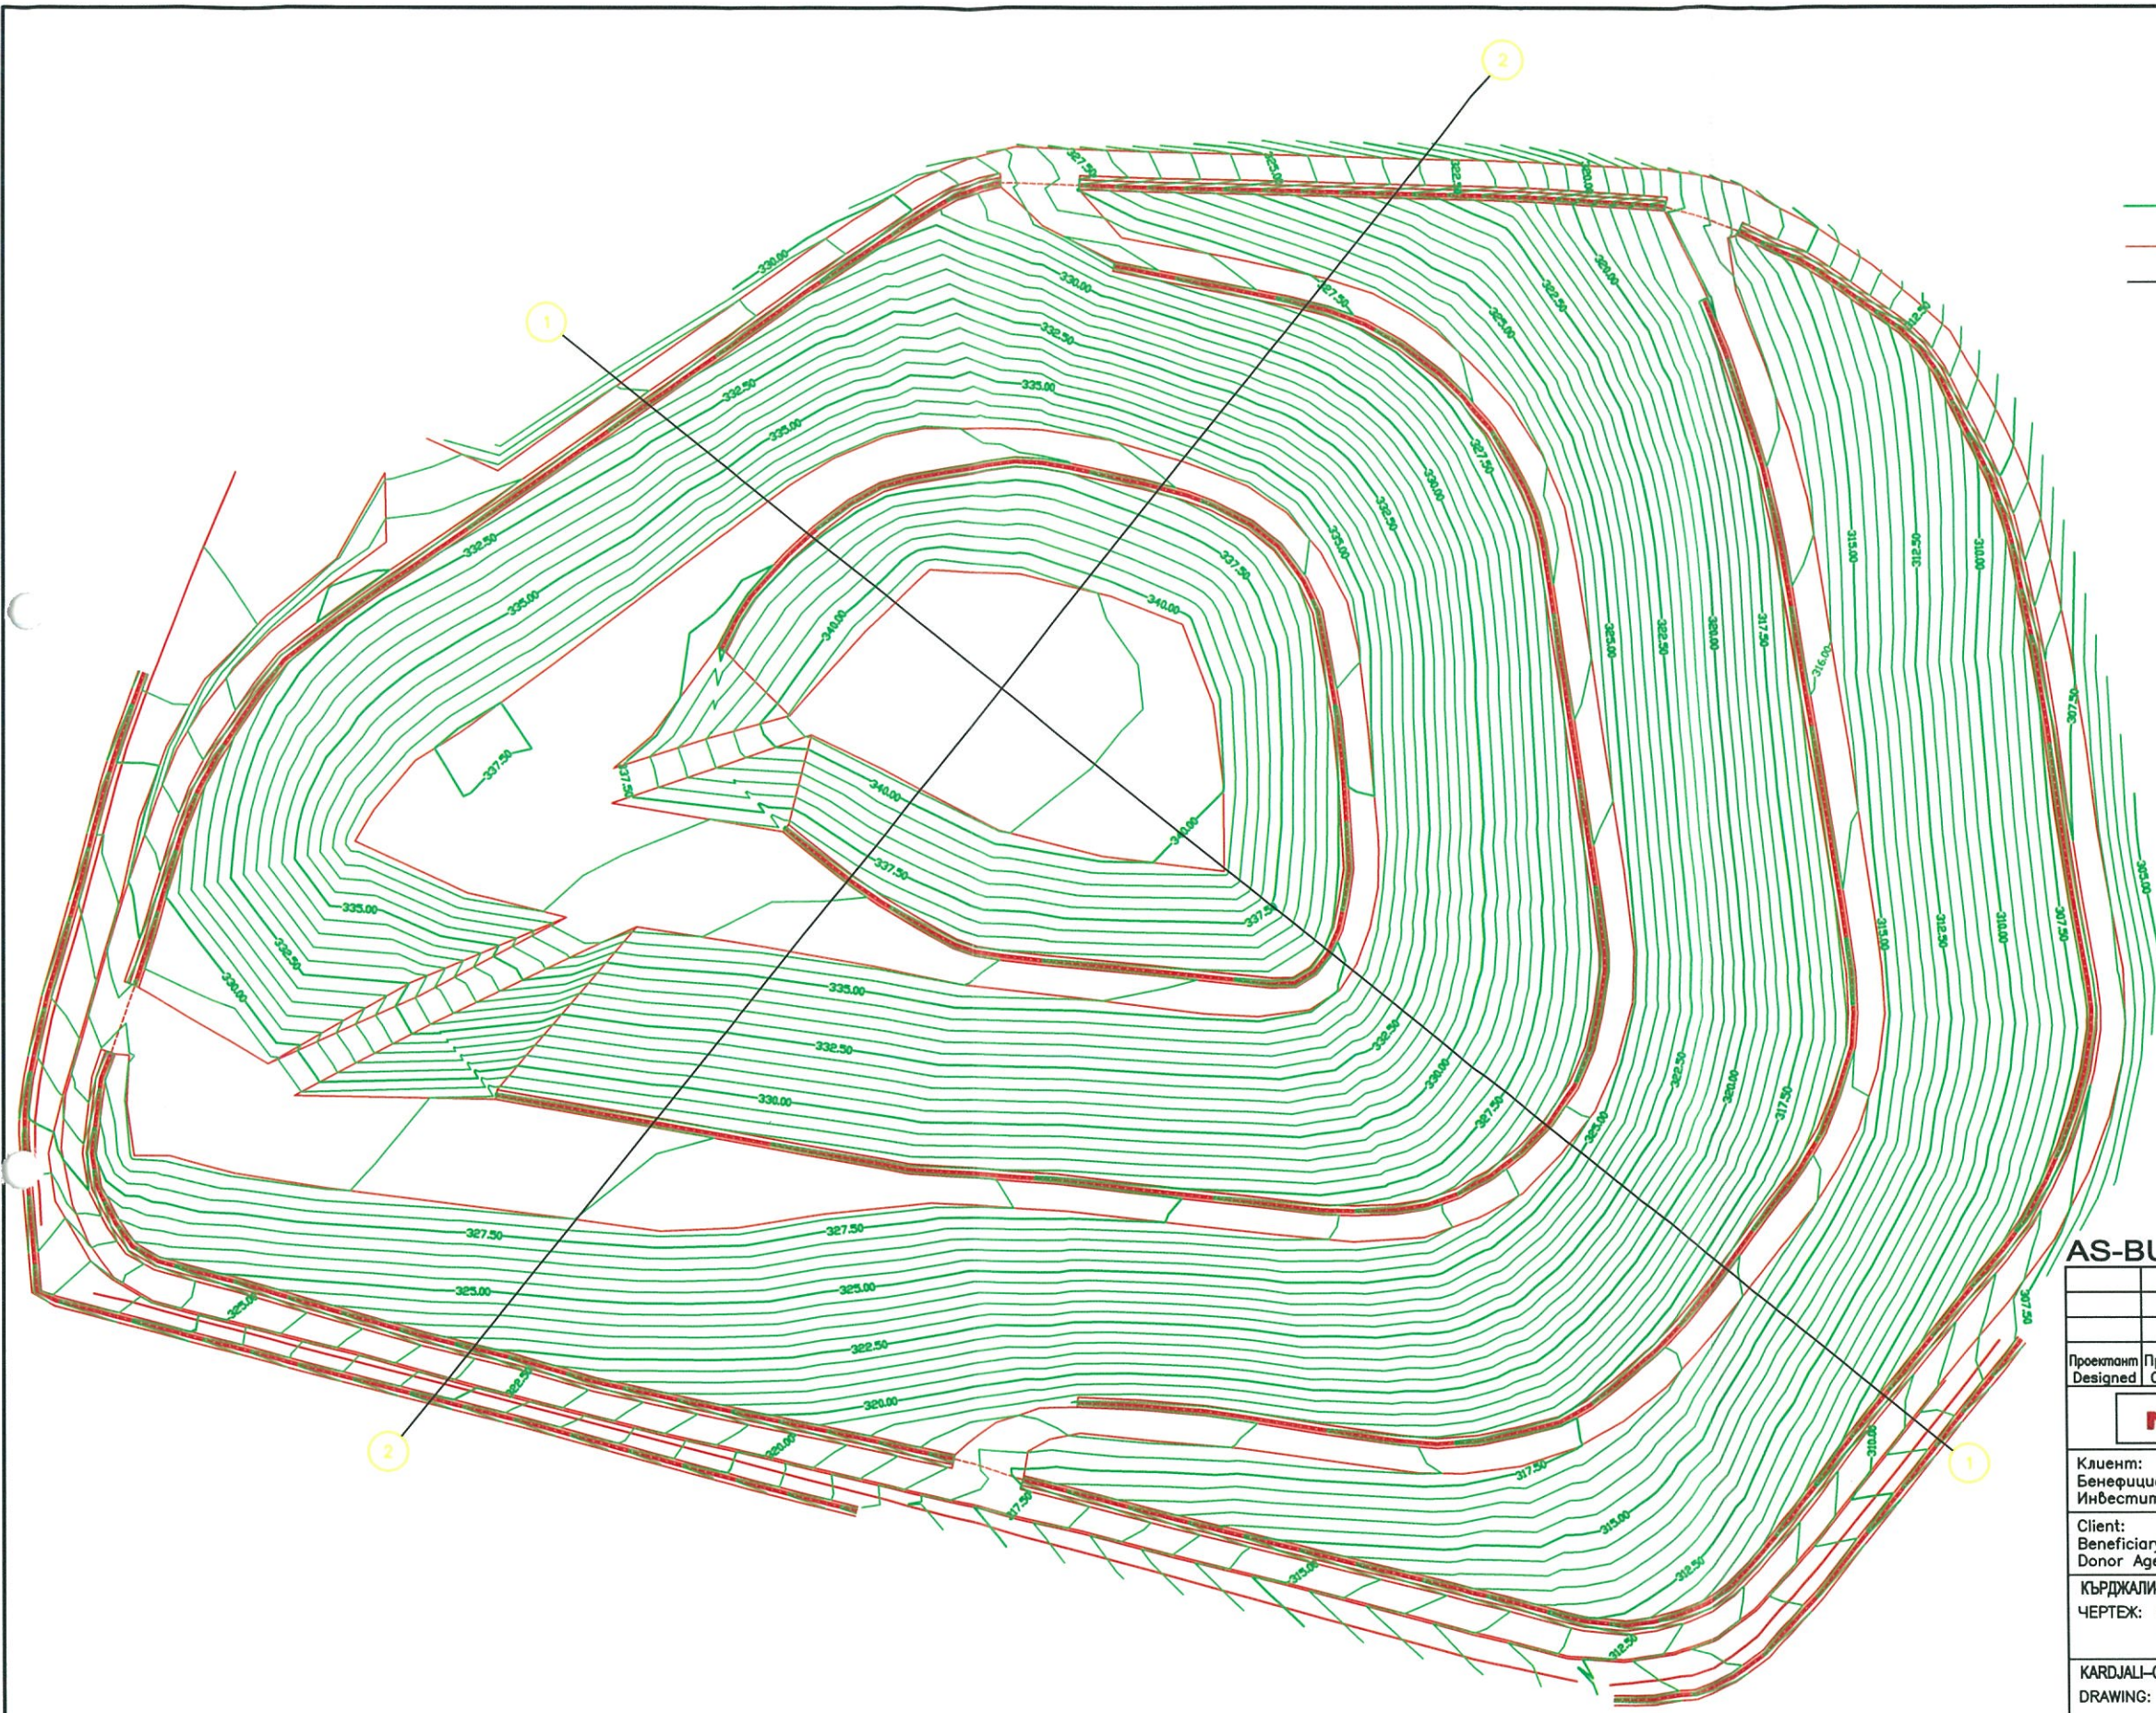

ЛЕГЕНДА:

- изпълнена повърхнина
- структурни линии
- разрези

AS-BUILT DRAWING / ЕКЗЕКУТИВЕН ЧЕРТЕЖ

Проектант Designed	Проверил Checked	Одобрил Approved	Дата Date	Описание на ревизията Description of revision	Рев. Rev.
NIRAS idom YUKSEL PROJE					
Клиент: Министерство на околната среда и водите - РЕПУБЛИКА БЪЛГАРИЯ					
Бенефициент: ОБЩИНА КЪРДЖАЛИ					
Инвеститор: ИЗПЪЛНИТЕЛНА АГЕНЦИЯ ISPA					
Client: Ministry of Environment and Water - REPUBLIC OF BULGARIA					
Beneficiary: MUNICIPALITY OF KARDJALI					
Donor Agency : ISPA IMPLEMENTING AGENCY					
КЪРДЖАЛИ-ЗАКРИВАНЕ НА СТАРО СМЕТИЩЕ				Обект No:	
ЧЕРТЕЖ: РЕКУЛТИВАЦИЯ КРАЕН ЕТАП				Project No:	
(ИЗПЪЛНЕНА ПОВЪРХНИНА)				Работен Проект, Тръжни Документи и Техническа	
KARDJALI-CLOSURE OF EXISTING LANDFILL				Помощ за Закриване на осем действащи сметища	
DRAWING: Recultivation Final stage				в Област Кърджали, България	
				Detailed Design, Tender Documents and Technical	
				Assistance for Remediation of Eight Old Landfills-	
				Kardjali, Bulgaria	
Проектант Designed	Проверил Checked	Одобрил Approved	Дата Date	Масщаб Scale	ЧЕРТЕЖ No.
				1:1000	DWG No.
					118-201 E-4