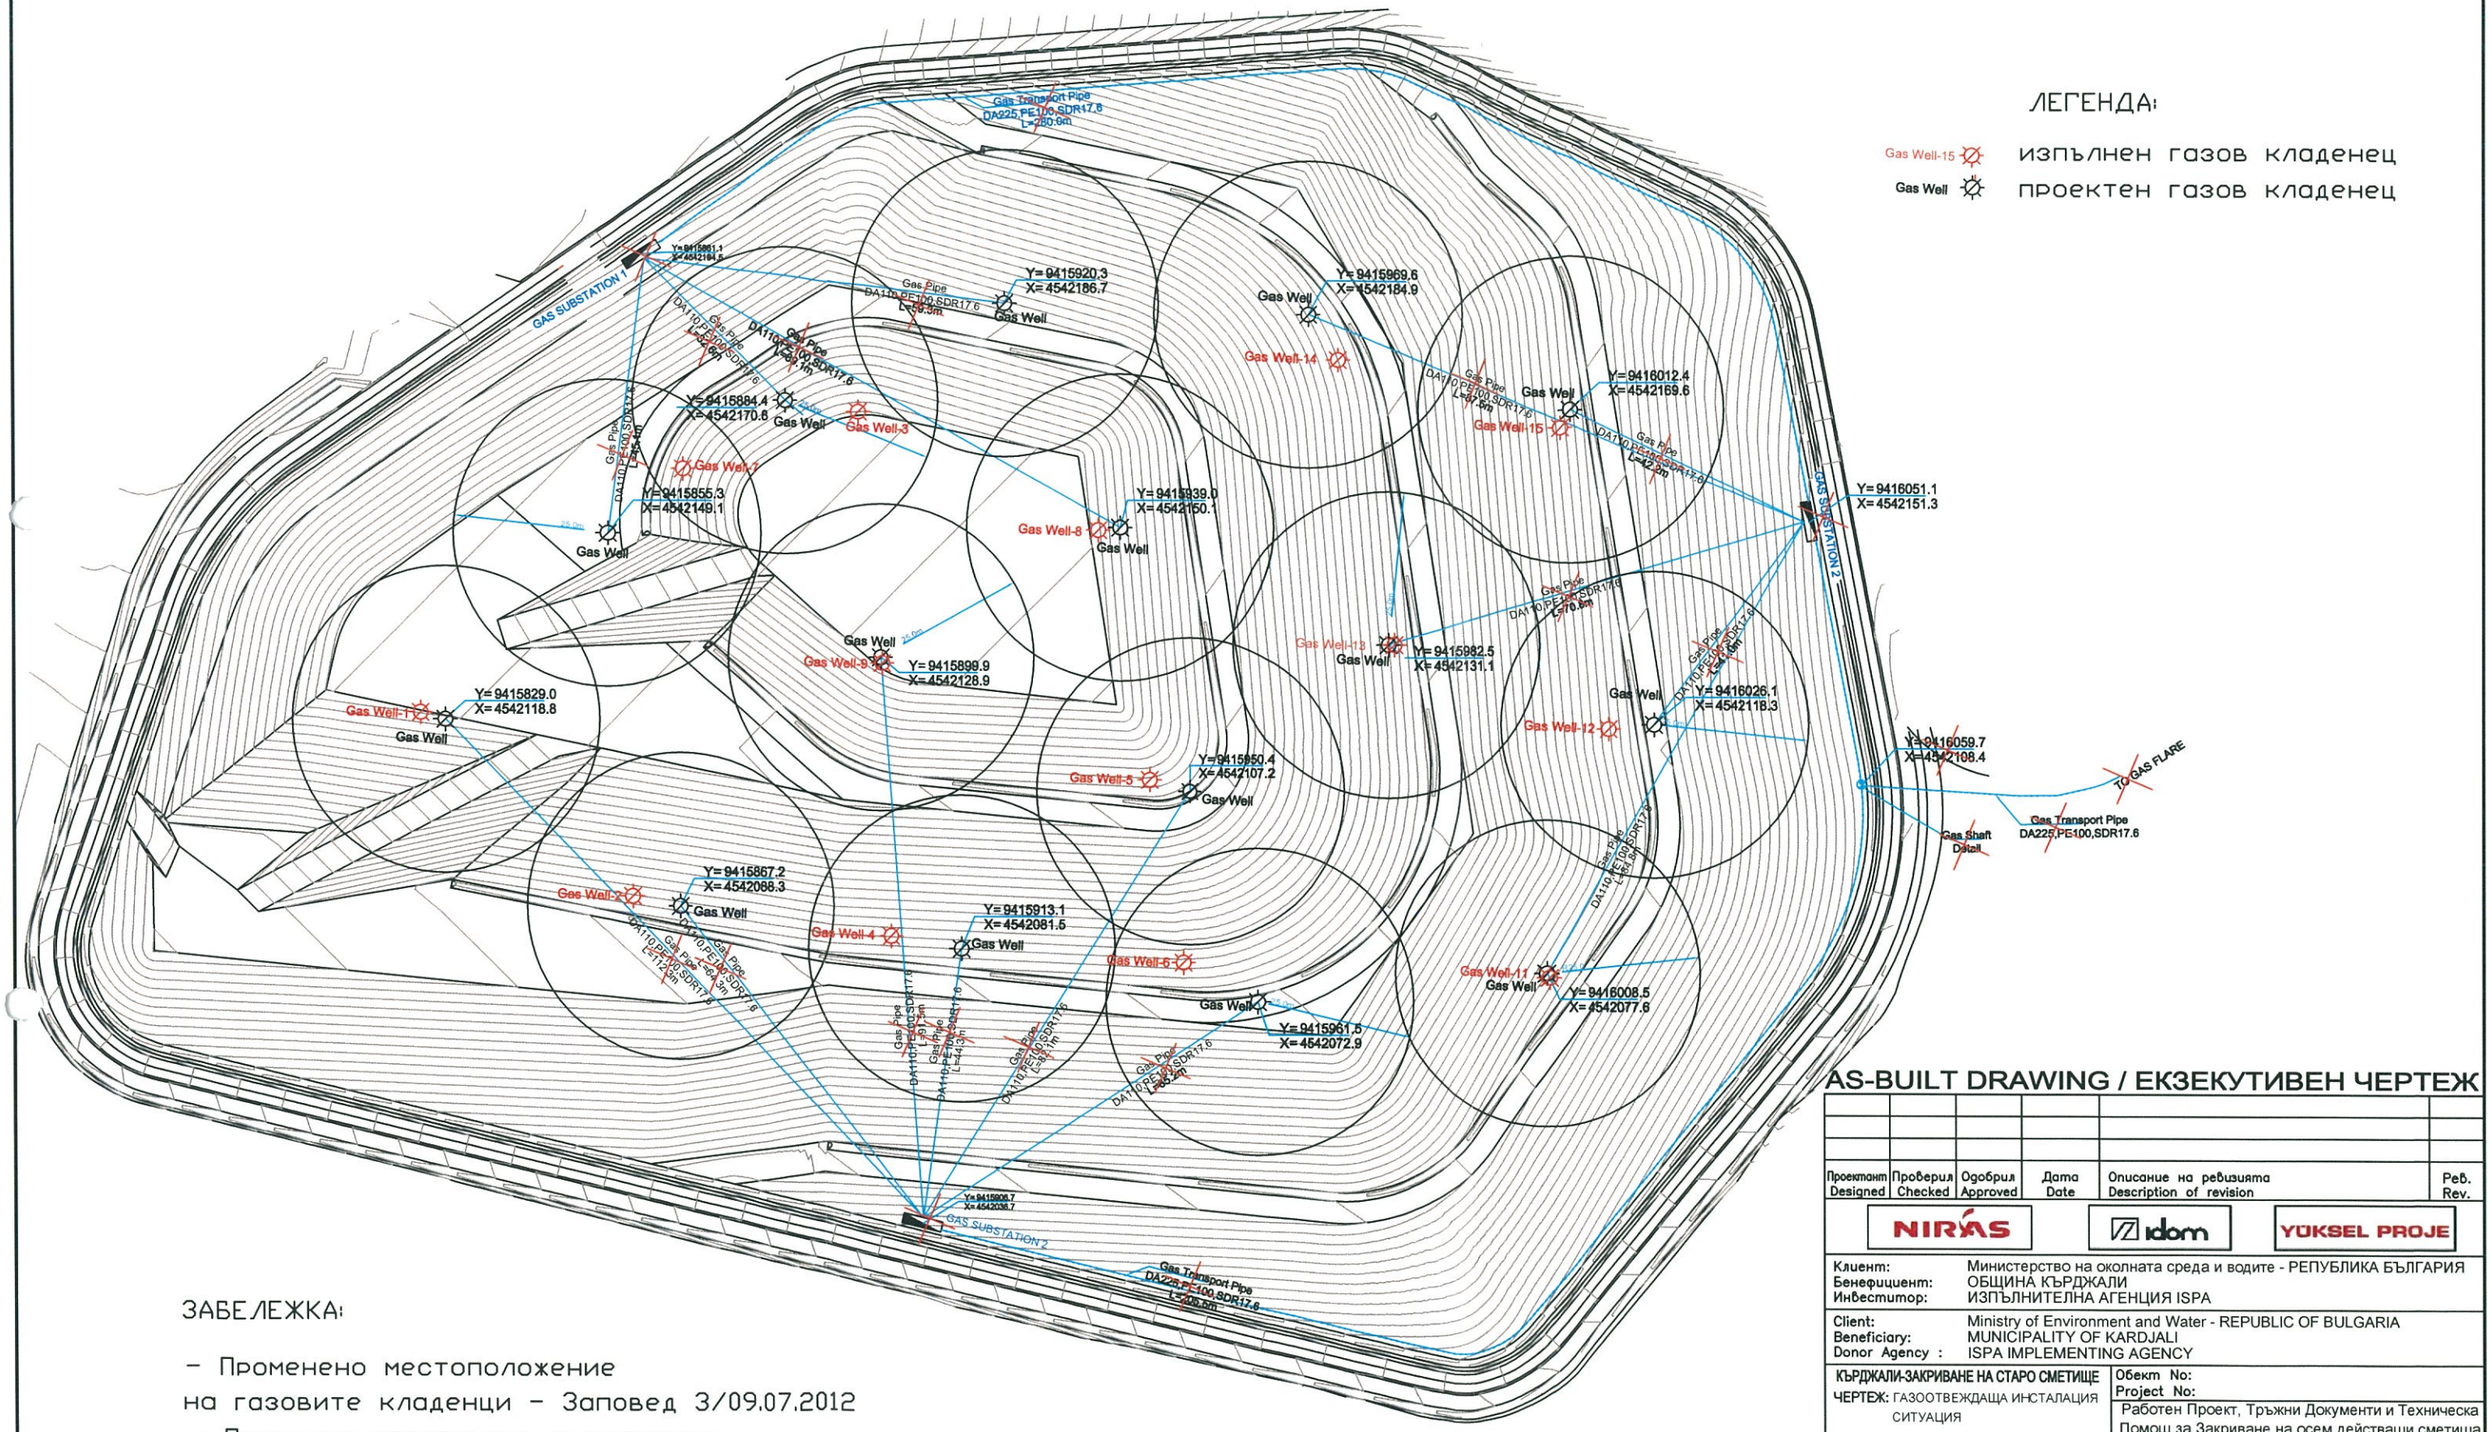

ЗАБЕЛЕЖКА:

- Променено местоположение на газовите кладенци - Заповед 3/09.07.2012
- Газовите подстанции и газовите тръби DA110 и DA 225 - отпадат

AS-BUILT DRAWING / ЕКЗЕКУТИВЕН ЧЕРТЕЖ

Проектант Designed	Проверил Checked	Одобрил Approved	Дата Date	Описание на ревизията Description of revision	Рев. Rev.

NIRAS | idom | YÜKSEL PROJE

Клиент:	Министерство на околната среда и водите - РЕПУБЛИКА БЪЛГАРИЯ
Бенефициент:	ОБЩИНА КЪРДЖАЛИ
Инвеститор:	ИЗПЪЛНИТЕЛНА АГЕНЦИЯ ISPA
Client:	Ministry of Environment and Water - REPUBLIC OF BULGARIA
Beneficiary:	MUNICIPALITY OF KARDJALI
Donor Agency :	ISPA IMPLEMENTING AGENCY

КЪРДЖАЛИ-ЗАКРИВАНЕ НА СТАРО СМЕТИЩЕ
ЧЕРТЕЖ: ГАЗООТВЕЖДАЩА ИНСТАЛАЦИЯ СИТУАЦИЯ

KARDJALI–CLOSURE OF EXISTING LANDFILL
DRAWING: GAS COLLECTION SYSTEM LAYOUT

Обект No:
Project No:

Работен Проект, Тръжни Документи и Техническа Помощ за Закриване на осем действащи сметища в Област Кърджали, България

Detailed Design, Tender Documents and Technical Assistance for Remediation of Eight Old Landfills-Kardjali, Bulgaria

Проектант Designed	Проверил Checked	Одобрил Approved	Дата Date	Мащаб Scale
				1:1000

ЧЕРТЕЖ No.
DWG No. 118-203E